

令和8年度

委 託 仕 様 書

委 託 名

管渠調査業務委託(2)

委 託 箇 所

芝川幹線(さいたま市見沼区中川地内)

委 託 大 要

委託期間	契約日～令和9年2月26日		
委託内容	下水道管渠内潜行目視調査、TVカメラ調査及びマンホール目視調査一式		
調査箇所	芝川幹線	潜行目視調査	5,193.11m
		マンホール目視調査	15箇所
	芝川幹線取付管	潜行目視調査	6.00m
		TVカメラ調査	4.50m
		マンホール目視調査	3箇所

本委託費内訳書

工 種 種 別	数 量	単 価	金 額	摘 要
単位				
直接委託費				
視覚調査費				
式	1			A-1代価表
報告書作成費				
式	1			A-2代価表
計(直接作業費)				
間接委託費				
共通仮設費				
式	1			A-3代価表
現場管理費				
式	1			
計(間接作業費)				
計(作業原価)				
一般管理費等				
式	1			
本委託費計				

本管潜行目視調査工(夜間)

B-1 代価表

[illegible]

B-5 代価表

計

B-6 代価表

[illegible]

B-7 代価表

[illegible]

B-8 代価表

[illegible]

ライトバン(1500cc)運転工
(1日当たり)

C-1 代価表

[illegible]

C-2 代価表

[illegible]

D-2 代価表

[illegible]

特 記 仕 様 書

委 託 名	管渠調査業務委託（２）
委託箇所	芝川幹線（さいたま市見沼区中川地内）
委託期間	契約日～令和 9 年 2 月 2 6 日

公益財団法人 埼玉県下水道公社

- 1 適用範囲 この特記仕様書は本委託に適用し、公益財団法人埼玉県下水道公社業務委託標準仕様書を補足する必要な事項を定めるものとする。
- 2 概要 本委託業務は、芝川幹線及び芝川幹線取付管の管渠内調査及びマンホール（人孔）調査を行うものとする。
- 3 調査区間 本委託の調査区間は次のとおりとする。
- (1) 芝川幹線
- | | |
|-----------|------------|
| マンホール目視調査 | 15 箇所 |
| 潜行目視調査 | 5,193.11 m |
- (2) 芝川幹線取付管
- | | |
|-----------|--------|
| マンホール目視調査 | 3 箇所 |
| 潜行目視調査 | 6.00 m |
| TVカメラ調査 | 4.50 m |
- ※ 調査区間の詳細は、別紙1及び図面（下水道台帳）を参照のこと。
また、全箇所夜間作業とする。
- 4 業務内容 本委託は、埼玉県下水道局で定めている「管路施設の維持管理要領（令和8年7月28日改定）」に従い、次の作業を実施する。判定基準は別紙2のとおりとし、報告は別紙3により行う。
- (1) マンホール（人孔）調査
- (2) 管渠調査
- 本調査のうち内径800mm未満はTVカメラ調査、800mm以上は潜行目視調査を行う。TVカメラ及び潜行目視調査の写真撮影は10m毎とし、それぞれ直視1枚、側視2枚を撮影する。ただし、異常箇所については、随時撮影すること。
- マンホール（人孔）調査の写真撮影は、1箇所当り3枚を基準とするが、異常箇所については、随時撮影すること。
- (3) 報告書の作成
- 本委託業務における報告書は、製本されたものとは別に、電子データによる報告も行うこと。
- (I) 対象 : 委託報告書（別紙3）、委託写真
形式 : Excel形式（文書、写真等全て）
数量 : CD-R 5枚
- (II) TVカメラ調査動画 : DVD-R 5枚
- なお、電子データについては、委託者より提供する電子ファイル（指定様式）に入力し提出する。

5 提出書類

受託者は、約款及び標準仕様書に基づく書類のほか、次のものを提出する。

- (1) 道路使用許可証の写し
- (2) 有害ガス濃度測定記録
- (3) 酸素欠乏・硫化水素危険作業主任者届（技能講習修了書写し添付）
- (4) 管渠・人孔調査の結果については、電子データ及び製本版5部を提出すること。写真帳についても、5部提出すること。
- (5) 異常箇所の報告写真として、判定基準Aランクは、抜粋した別冊写真帳を作成し、3部提出する。
- (6) その他、監督員から指示があったものとする。

6 第三者等に
及ぼした
損害

受託者は、委託業務の履行に伴い第三者等に損害を与えないための注意義務を怠ってはならない。また、受託者の責に帰すべき理由により生じた損害は、受託者がその損害を賠償するものとする。

7 安全管理
及び注意
事項

作業上の注意事項については、次のとおりとする。

- (1) 管渠内及びマンホール（人孔）内の作業にあたっては、酸欠・有害ガス及び、流入水量等に十分注意をはらい事故防止のため万全の準備をしておかなければならない。
- (2) 作業員が管内で作業する前及び作業中は、必ず管渠内に空気を送風すること。
- (3) 酸素欠乏症等防止規則等関係法令を遵守すること。
- (4) 管渠内を出入りする際には、転落に十分注意すること。深さが2m以上ある場合は墜落制止用器具を使用する等、安全対策を徹底すること。
- (5) 不等沈下している箇所もあるので、流されないように十分注意し、流れ防止対策を行った後、調査等実施すること。
- (6) 道路上で作業する時は、道路使用許可を受け許可条件に従い、十分注意し、安全に作業を行うこと。必ず現場の状況の応じた適切な保護柵、注意灯及び標識を設置し、必要に応じて交通誘導員を配置すること。
- (7) 夜間作業においては、必要以外の物音を立てないようにし、住民の安眠を妨げないこと。
- (8) 次にあげる安全装置等は、十分に用意しておくこと。
 - ア 有害ガス濃度測定器
 - イ 空気呼吸器・エアラインマスク等
 - ウ 安全ブロック・墜落制止用器具・ロープ等
 - エ 標示板・バリケード・すずらん灯・回転灯等
 - オ その他必要なもの
- (9) 調査区間内周辺の住民に作業内容を明記した看板を立て、協力を要請すること。また、必要によりチラシを作成し、配布すること。
- (10) 作業日毎に作業実施有無を監督員と協議した上で作業を実施すること。
- (11) 現場作業においては、各現場単位で緊急連絡がとれる体制で実施すること。

- (12) 埼玉県南中部（上尾市、さいたま市、戸田市、蕨市、川口市）に大雨・洪水に係る注意報または警報（共に土砂災害は除く）が発令されている場合は作業を行わないこと。また、作業中に発令された場合にも速やかに作業を中止すること。
- (13) 万一事故等が発生した場合、直ちに関係各公署等に連絡対応できるように緊急連絡体制を整備しておく。
- (14) 管渠内部等に異常があった場合は、速やかに監督員に報告する。
- (15) 作業中に異常があった場合は、直ちに作業を中断し監督員に連絡すること。
- (16) 有害ガスの飛散その他事故が発生した場合は、直ちに監督員に連絡するとともに必要な応急措置を行うこと。
- (17) 酸素欠乏危険作業場所及び類似の危険作業においては、法令で定められた作業主任者講習や特別教育修了者以外の者が業務に就かないこと。また作業主任者を選任すること。

8 交通誘導

作業中は複数の交通整理員をおき、事故防止等に努めること。

なお、本業務を実施するにあたり、埼玉県公安委員会告示第282号（令和7年12月16日付け）において、指定員の配置する路線（別紙4参照）で交通誘導等の業務が必要な場合には、交通誘導警備の1級又は2級検定合格証明書の交付を受けた交通誘導警備員を作業場所ごとに1人以上配置すること。

また、業務に従事している間は、合格証明書を携帯すること。

9 関係法規の遵守

受託者は、本業務の実施にあたり労働安全衛生法、道路交通法等関係法令を遵守しなければならない。

10 環境配慮への取組

環境負荷の低減や汚染・事故の防止、環境管理体制の確立を図るとともに、地域・住民への信頼性の向上を図ることを目的とし、公益財団法人埼玉県下水道公社が行う環境に配慮した活動に積極的に参加すること。

11 成果品の電子納品について

受託者は、公益財団法人埼玉県下水道公社委託標準仕様書の提出書類一覧表に定める報告書、写真等を電子データ（PDF形式）で提出すること。また、電子データで提出した場合は、紙面での提出は不要とする。

12 その他

この特記仕様書に定めのない事項については、必要に応じて受託者、委託者協議して定めるものとする。

調査範囲

	幹線名 処理分区	マンホール名			管径 [mm]	管径別調査延長 [m]			人孔数
						800mm 未満	800mm以上 1,500mm未満	1,500mm 以上	
幹線	芝川幹線	S-13	~	S-12	φ 2,800			257.04	3
		S-11	~	S-5	φ 2,800			4,936.07	12
	小計(幹線)							5,193.11	15
取付管	芝川幹線								
	芝川第9-2処理分区	S-12入	~	S-12	φ 900		3.00		1
	芝川第11-1処理分区	S-11入	~	S-11	φ 900		3.00		1
	芝川第12処理分区	S-7入	~	S-7	φ 500	4.50			1
	小計(取付管)					4.50	6.00		3

Ⅲ 管径別調査延長(集計)

(1) 内径800mm未満	4.500 m
(2) 内径800mm以上~1,500mm未満	6.000 m
(3) 内径1,500mm以上	5,193.110 m
計	5,203.610 m

本管調査判定基準

項目 \ ランク		A	B	C	判定不能
1) 管 の 腐 食		鉄筋露出状態	骨材露出状態	表面が荒れた状態	
2) 上下方向 のたるみ	管きよ内径 700mm未満	内径以上	内径の1/2以上	内径の1/2未満	ランクを判定するための 映像が取得できない 場合 ただし、周辺の状態や 過去の調査結果により 「管の腐食」の判定が できる場合を除く
	管きよ内径 700mm以上 1650mm未満	内径の1/2以上	内径の1/4以上	内径の1/4未満	
	管きよ内径 1650mm以上 3000mm未満	内径の1/4以上	内径の1/8以上	内径の1/8未満	
	3000mm以上の管きよについては、管きよ内径1650mm以上3000mm以下に準ずる				
3) 管の破損	鉄 筋 コンクリート管等	欠 落 軸方向のクラックで 幅5mm以上	軸方向のクラックで 幅2mm以上 幅5mm未満	軸方向のクラックで 幅2mm未満	
	陶 管	欠 落 軸方向のクラックが 管長の1/2以上	軸方向のクラックが 管長の1/2未満	—	
4) 管の クラック	鉄 筋 コンクリート管等	円周方向のクラックで 幅5mm以上	円周方向のクラックで 幅2mm以上幅5mm未満	円周方向のクラックで 幅2mm未満	
	陶 管	円周方向のクラックで その長さが円周の2/3以上	円周方向のクラックで その長さが円周の2/3未満	—	
5) 管の継手ズレ		脱 却	鉄筋コンクリート管等: 70mm以上 陶 管: 50mm以上	鉄筋コンクリート管等: 70mm未満 陶 管: 50mm未満	
6) 浸 入 水		噴き出ている	流れている	にじんでいる	
7) 取付管の突出し 注		本管内径の1/2以上	本管内径の1/10以上	本管内径の1/10未満	
8) 油 脂 の 付 着 注		内径の1/2以上閉塞	内径の1/2未満閉塞	—	
9) 樹 木 根 侵 入 注		内径の1/2以上閉塞	内径の1/2未満閉塞	—	
10) モルタル付着 注		内径の3割以上	内径の1割以上	内径の1割未満	

注1 段差は、mm単位で測定する。また、その他異常(木片、他の埋設物等で上記にないもの)も調査する。

注2 7)取付管の突出し、8)油脂の付着、9)樹木根侵入、10)モルタル付着については、基本的に清掃等で除去できる項目とし、除去できない場合の調査判定基準とする。

出典 日本下水道協会発行「下水道管路施設の点検・調査マニュアル」

圧送管路(鑄鉄管・鋼管)の劣化度のランク分け

ランク 項目		A	B	C	異常なし	判定不能
管内面状況		鉄部腐食あり	モルタルライニング表面が部分的に変色、腐食発生	— ※1	モルタルライニング表面が全面均一 ※2	ランクを判定するための映像が取得できない場合 ただし、周辺の状態や過去の調査結果により判定ができる場合を除く

※1 eランクは、実証研究で確認されなかったこと、また、モルタルライニングの軽微な変色と汚れとの見分けが困難なため、設定せず。

※2 モルタルライニング表面に生物膜が付着していることが多い。

出典 国総研資料第1012号 平成30年2月 B-DASHプロジェクトNo.20

下水道圧送管路における硫酸腐食菌の効率的な調査技術導入ガイドライン(案)P.18

人孔調査判定基準

部 位		調査項目	判定基準				備考
			Aランク	Bランク	Cランク	判定不能	
人 孔	調整部 ※天端・調整 コンクリート	調整部状況	調整モルタル及びリングが破損・欠落	調整モルタル及びリングのずれ・クラック	調整モルタル及びリングのずれ		
	内壁等 ※内壁・スラブ ・管口・副管	腐食	鉄筋露出	骨材露出	表面の荒れ		
		破損	欠落・陥没	全体に亀裂	軽微な破損		
		クラック	全体がクラック (人孔全周・幅5mm以上)	部分的にクラック (人孔半周・幅2～5mm以上)	軽微なクラック (幅2mm未満)		
		隙間・ズレ	全体が脱却	一部が脱却	わずかの隙間・ズレ		
		浸入水	噴き出ている状態	流れている状態	にじんでいる状態		
		木根侵入	内径の50%以上	内径の10～50%以上	内径の10%未満		
		タルミ	内径の3/4以上	内径の1/2～3/4	内径の1/2未満		
	足掛金物	腐食・劣化状況	欠落している	鉄筋が細くなっている	錆の発生		
	インバート	インバート状況	インバートがない	部分的な欠損	—		
	全体	臭気	常に発生	使用ピーク中に発生	季節的に発生		
流下状況		油脂・モルタル・土砂等の堆積状況	管径の1/3以上の付着	管径の1/3～1/10の付着	管径の1/10未満の付着		

ランクを判定するための映像が取得できない場合

ただし、周辺の状態や過去の調査結果により「腐食」の判定ができる場合を除く

管渠調査総括表

- 1 委 託 名
2 委託箇所
3 調査実施総延長

調査箇所	調査実施区間	調査距離(m)	備 考
計			

4 調査結果

[illegible][illegible]

本管調査判定基準に基づいた管路異常箇所Aランク・圧送管渠異常箇所Bランク集計表

[illegible]

人孔調査判定基準に基づいた異常箇所Aランク集計表

[illegible]

受託者

[illegible]

※「備考」欄に判定不能であって、周辺の過去の調査結果や硫化水素濃度から腐食が進行していると推測される箇所では注意が必要な箇所は「要注意箇所（赤字）」と記入してください。

〇〇調査記録表 (管渠)

上流人孔番号	人孔深さ(m)	管頂深(m)		路線番号	工法	管渠(mm)	路線延長(m)		下流人孔番号	人孔深さ(m)	管頂深(m)	写真帳目次	人孔占有位置
													(1)国道、都道、県道その他 (2)歩道、私道、緑樹帯 (3)宅地内 (4)上記以外 該当番号 番
													記事欄
													道路交通概況
													昼間 夜間
													生活環境概況
													住宅地 工場 畑地 山林
距離(m)	異常内容	4分割	判定ランク	備考	写真帳目次(P)	距離(m)	異常内容	4分割	判定ランク	備考	写真帳目次(P)	考察	過去の補修状況
													

※ランクを判定するための映像が取得できない区間は、「備考」欄に「映像未取得」と記入し、未取得理由も記入してください。

※「映像未取得区間」では、周辺の状況や過去の調査結果等から、その区間の状態を判定できる場合はランクを判定し記入してください。

※「映像未取得区間」で、その区間の状態を想定することが難しく、判定ができない場合は「異常内容」欄に「-」、「判定ランク」欄に「判定不能」と記入してください。

※判定不能であって、周辺の過去の調査結果や硫化水素濃度から腐食が進行していると推測される箇所や注意が必要な箇所は、「考察」に「要注意箇所（赤文字）」と記入してください。

〇〇調査集計表 (人孔)

受託者

人孔番号	調査日			異常内容の集計																																	記録表 番号	写真帳 目次	備考	
				調整部	内壁							スラブ					管口・副管					足掛金物		インバート	全体	流下状況		計	
	状況	判定 不能	腐食	破損	クラック	隙間ズレ	浸入水	木根侵入	判定 不能	腐食	破損	クラック	隙間ズレ	判定 不能	腐食	破損	クラック	隙間ズレ	タルミ	判定 不能	腐食劣化	判定 不能	インバート 状況	判定 不能	臭気	油脂・モルタル・土砂等の 堆積状況	判定 不能	A	B	C	判定 不能	
			A	B	C	A	B	C		A	B	C	A		B	C	A	B	C		A		B		C	A		B	C	A		B	C	
西暦年	月	日																																																																																																																																																																																																																																																																																																																																																																																																																																																																																																																																																																																																																																																																																																																																																																																																																																																																																																																																																																																																																																																																																																																																																																																																																																																																															</

※「判定不能」欄には、「判定不能」の箇所数を記入してください。
※「備考」欄には、判定不能であって、周辺の過去の調査結果や硫化水素濃度から腐食が進行していると推測される箇所では注意が必要な箇所を「要注意箇所（赤文字）」と記入してください。

〇〇調査記録表（人孔）

様式 3

人孔番号	人孔蓋種別	人孔深(m)	上流管管頂深(m)	下流管管頂深(m)	足掛金物	目地	上流管径(φ)	下流管径(φ)	合流管径(φ)

項目	内容	判定	写真帳	備考	人孔断面図	人孔平面図
		ランク	目次			
調整部						
内壁						
スラブ						
管口・副管						
足掛金物						
インポート						
全体						
流下状況						

人孔占有位置	生活環境状況
車道・歩道・宅地内・その他	住宅地・工場・畑地・その他

考察

※ランクを判定するための映像が取得できない箇所は、「備考」欄に「映像未取得」と記入し、未取得の理由も記入してください。

※「映像未取得」の箇所では、周辺の状況や過去の調査結果等から、その箇所の状態を判定できる場合はランクを判定し記入してください。

※「映像未取得」の箇所でも、箇所の状態や過去の調査結果により、その箇所の状態を判定することが難しく、判定できない場合は「異状内容」欄に「－」、

「判定ランク」欄に「判定不能」と記入してください。

※判定不能であって、周辺の過去の調査結果や硫化水素濃度から腐食が進行していると推測される箇所では注意が必要な箇所は、「考察」に「要注意箇所（赤文字）」と記入してください。

写真

写真

写真

指定路線一覧表

No.	号線	路線名	No.	号線	路線名
1	-	一般国道4号	33	50号	県道所沢狭山線
2	-	一般国道16号	34	51号	県道川越上尾線
3	-	一般国道17号	35	52号	県道越谷流山線
4	-	一般国道122号	36	54号	県道松戸草加線
5	-	一般国道125号	37	56号	県道さいたまふじみ野所沢線
6	-	一般国道140号	38	65号	県道さいたま幸手線
7	-	一般国道254号	39	66号	県道行田東松山線
8	-	一般国道298号	40	67号	県道葛飾吉川松伏線
9	-	一般国道299号	41	68号	県道練馬川口線
10	-	一般国道407号	42	74号	県道日高川島線
11	-	一般国道462号	43	79号	県道朝霞蕨線
12	-	一般国道463号	44	87号	県道上尾久喜線
13	1号	県道さいたま川口線	45	88号	県道和光インター線
14	2号	県道さいたま春日部線	46	102号	県道平方東京線
15	3号	県道さいたま栗橋線	47	103号	県道吉場安行東京線
16	5号	県道さいたま菖蒲線	48	109号	県道新座和光線
17	6号	県道川越所沢線	49	113号	県道川越新座線
18	10号	県道春日部松伏線	50	114号	県道川越越生線
19	12号	県道川越栗橋線	51	115号	県道越谷八潮線
20	15号	県道川越日高線	52	116号	県道八潮三郷線
21	19号	県道越谷野田線	53	126号	県道所沢堀兼狭山線
22	21号	県道三郷松伏線	54	153号	県道幸手久喜線
23	29号	県道草加流山線	55	164号	県道鴻巣桶川さいたま線
24	30号	県道飯能寄居線	56	179号	県道所沢青梅線
25	34号	県道さいたま草加線	57	214号	県道新方須賀さいたま線
26	35号	県道川口上尾線	58	239号	県道足立川口線
27	36号	県道保谷志木線	59	266号	県道ふじみ野朝霞線
28	38号	県道加須鴻巣線	60	311号	県道蓮田鴻巣線
29	39号	県道川越坂戸毛呂山線	61	322号	県道東門前蓮田線
30	40号	県道さいたま東村山線	62	323号	県道上尾環状線
31	47号	県道深谷東松山線	63	324号	県道蒲生岩槻線
32	49号	県道足立越谷線			

委託図面一覧表

図番	図面名
1	調査対象箇所 平面図
2	調査対象台帳図
3	調査対象台帳図
4	調査対象台帳図
5	調査対象台帳図
6	調査対象台帳図
7	調査対象台帳図
8	調査対象台帳図
9	調査対象台帳図
10	調査対象台帳図
11	調査対象台帳図
12	調査対象台帳図
13	調査対象台帳図
14	調査対象台帳図
15	調査対象台帳図
16	調査対象台帳図
17	調査対象台帳図
18	調査対象台帳図
19	調査対象台帳図
20	調査対象台帳図
21	調査対象台帳図
22	調査対象台帳図
23	調査対象台帳図
24	調査対象台帳図
25	調査対象台帳図

南部流域下水道台帳図


図面番号 6029

(芝川幹線)

埼玉県



平面図 1:500

さいたま市
見沼区
中川

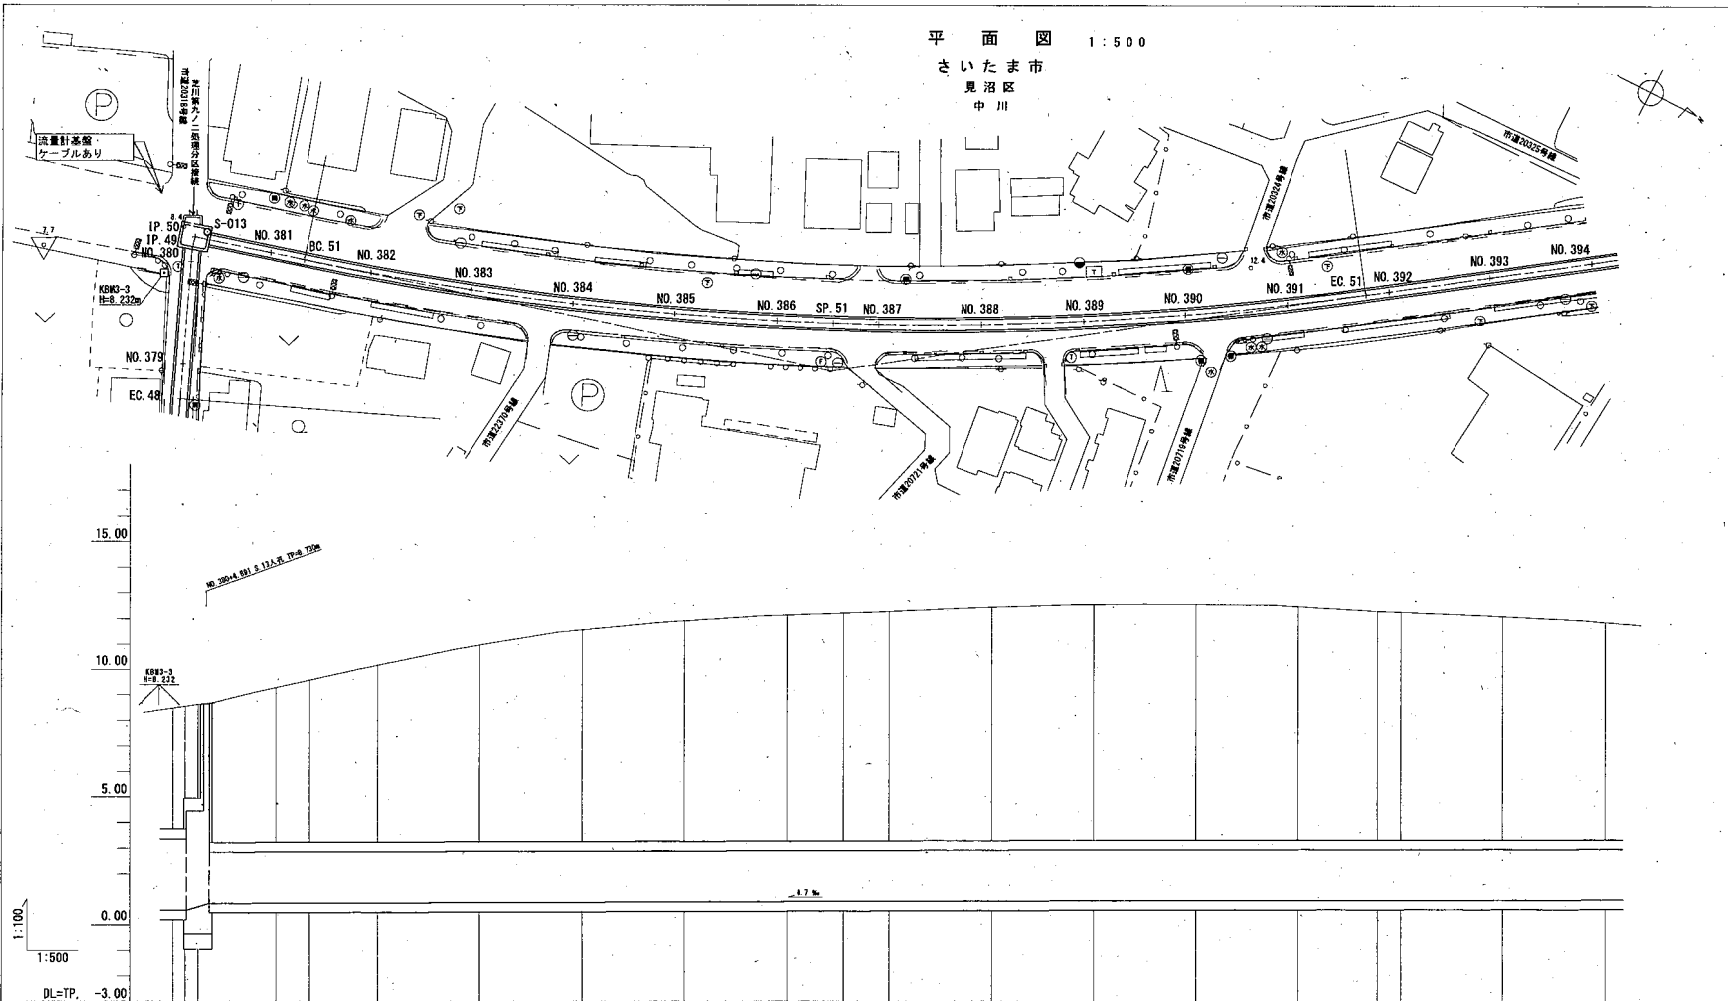

管渠断面図

1:50

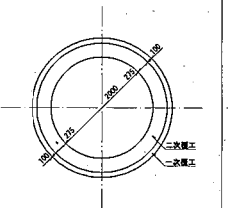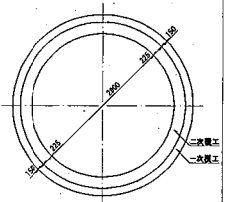

S.11~S.15 芝川幹線3工区

(水準点)

埼玉県基準番号 48-32 TP=10.480
48-34 TP=12.255
(図2.1)

O2800 S.12~S.15		O2000 S.12~S.14 900.40m(管延長) 910.25m(管延長)	
257.84m(管延長)	250.00m(管延長)		

凡 例	
—	行政 区 界
—	処 理 分 区 界
—	幹 線 ・ 準 幹 線
—	中 間 マ ン ホ ー ル
—	接 続 マ ン ホ ー ル
—	流 入 マ ン ホ ー ル
—	下 水 の 流 れ 方 向

図面名 調査対象台帳図 図番 2



(芝川幹線)

6027

6028


6029

1 : 50

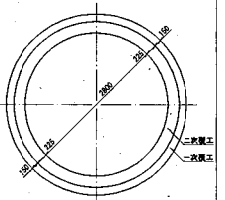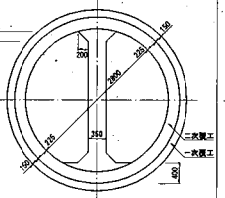

均玉果基標番号 46-32 T P=10.480
46-34 T P=12.295
(R2.1.1)

凡 例	
	行政境界
	処理分界
	幹線・準幹線
	中間マンホール
	接続マンホール
	流入マンホール
	下水の流れ方向

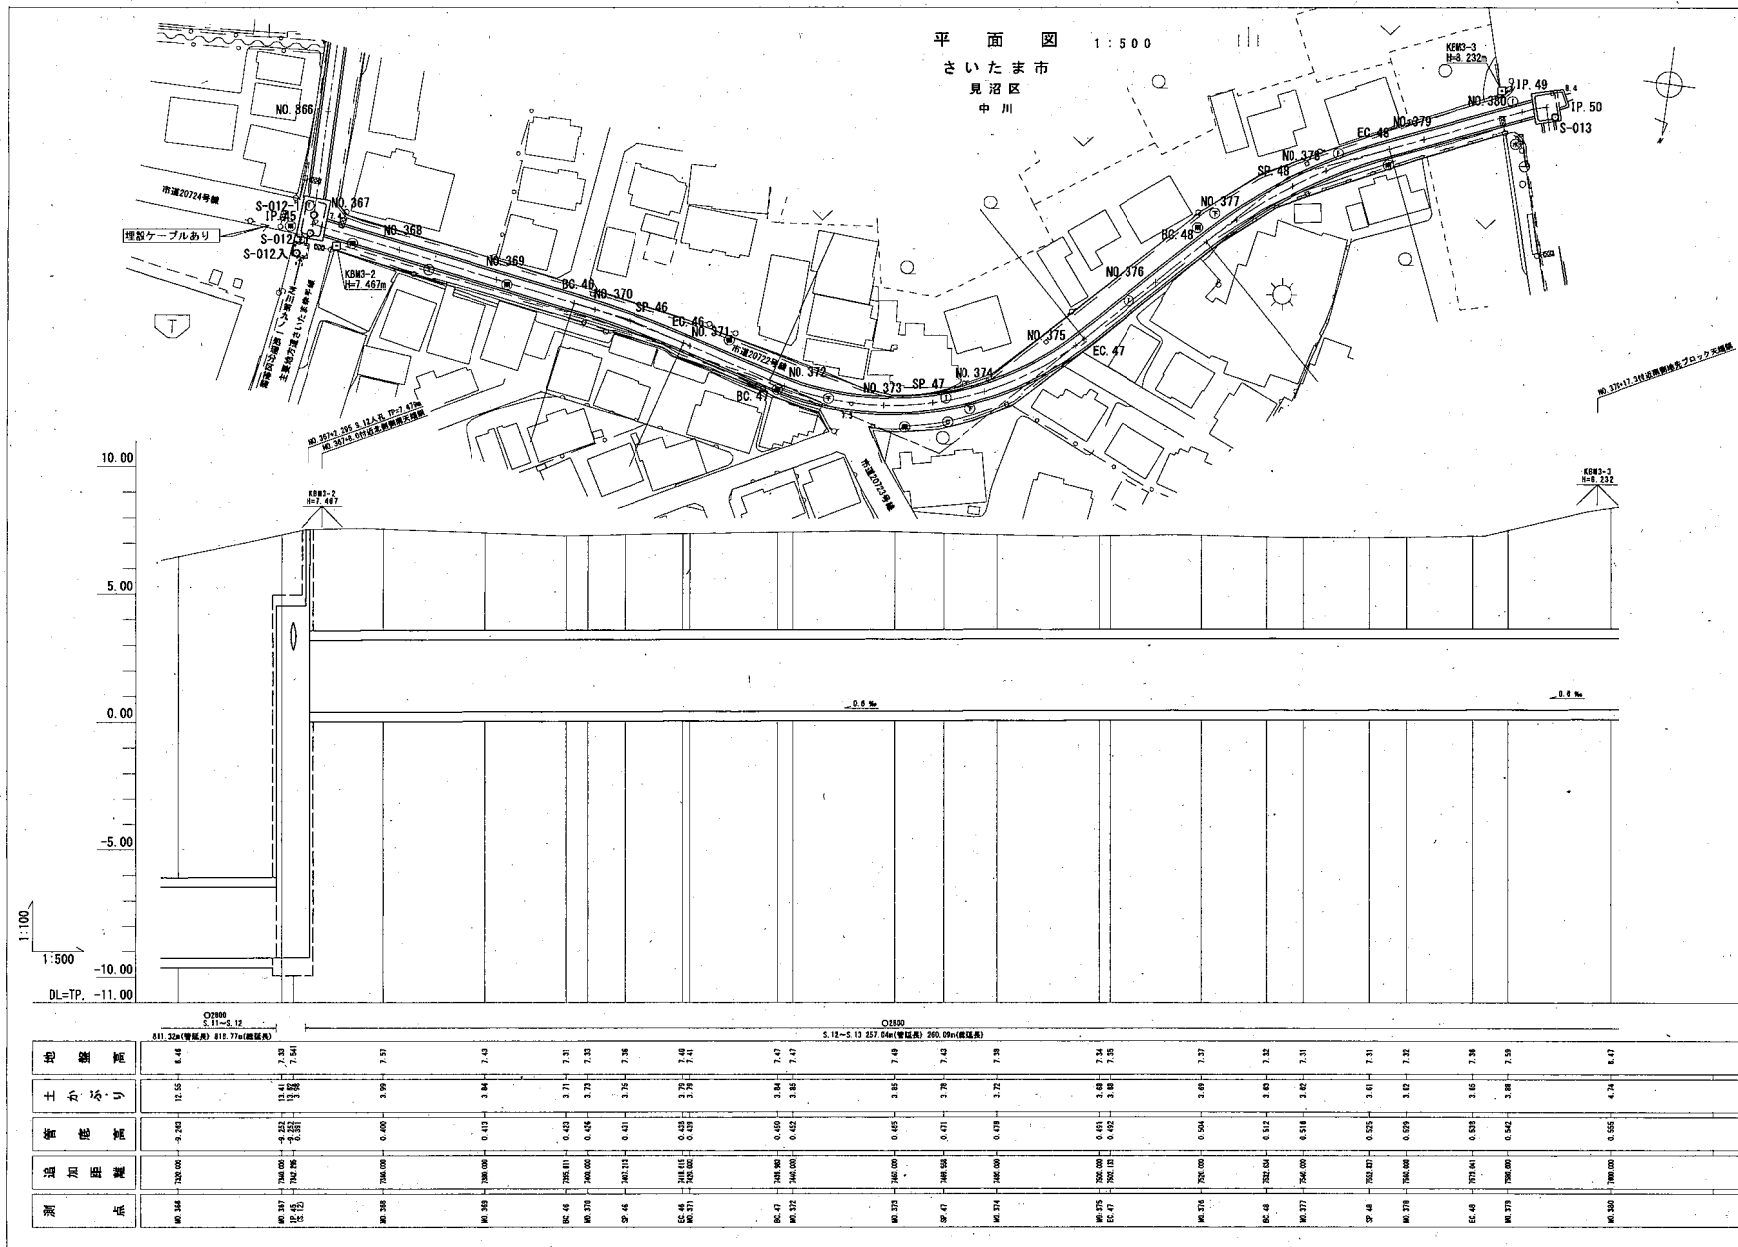

南部流域下水道台帳図


図面番号 6027

(芝川幹線)

埼玉県



平面図 1:500

さいたま市

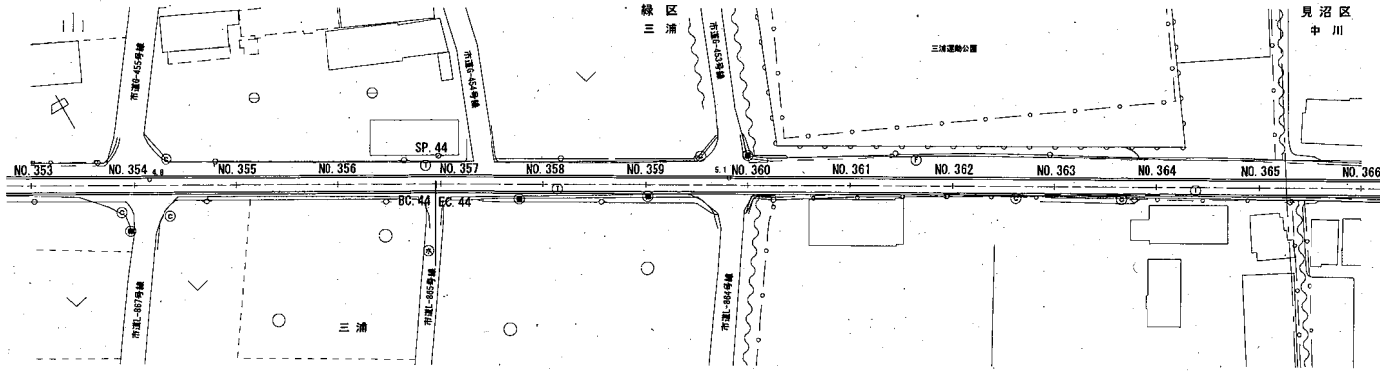

管渠断面図

1:50

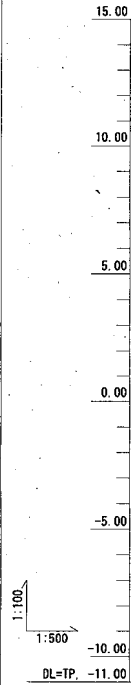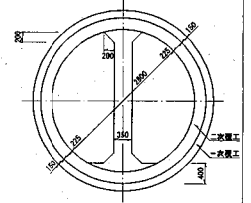

S.11~S.15 芝川幹線3工区

(水準点)

埼玉県基準番号 46-32 T.P.=10.480
46-34 T.P.=12.285
(R2.1.1)

地 区 名	5.00	5.00	5.10	5.24	5.32	5.54	5.73	5.18	5.18	5.21	5.26	5.48
土 かぶり	11.32	11.32	11.40	11.40	11.40	11.41	11.42	11.37	11.31	11.27	11.22	11.25
埋 設 深	-9.44	-9.40	-9.31	-9.20	-9.30	-9.34	-9.23	-9.20	-9.30	-9.38	-9.25	-9.22
測 点	NO. 353	NO. 354	NO. 355	NO. 356	NO. 357	NO. 358	NO. 359	NO. 360	NO. 361	NO. 362	NO. 363	NO. 364


凡 例	
行政境界	—
処理分界	—
幹線・準幹線	—
中間マンホール	○
接続マンホール	□
流入マンホール	●
下水の流れ方向	→

図面名 調査対象台帳図 図番 4

(芝川幹線)

6025 6026 6027

1 : 50

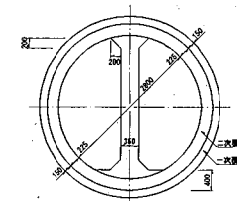


S. 10~S. 13 芝川幹線2工区6号

(水準点)


46-32 TP=10.480
46-34 TP=12.295
(R2.1.1)

凡 例	
——	行 政 区 界
——	処 理 分 区 界
=====	幹 線 ・ 準 幹 線
○	中間マンホール
⊙	接続マンホール
⊕	流入マンホール
→	下水の流れ方向

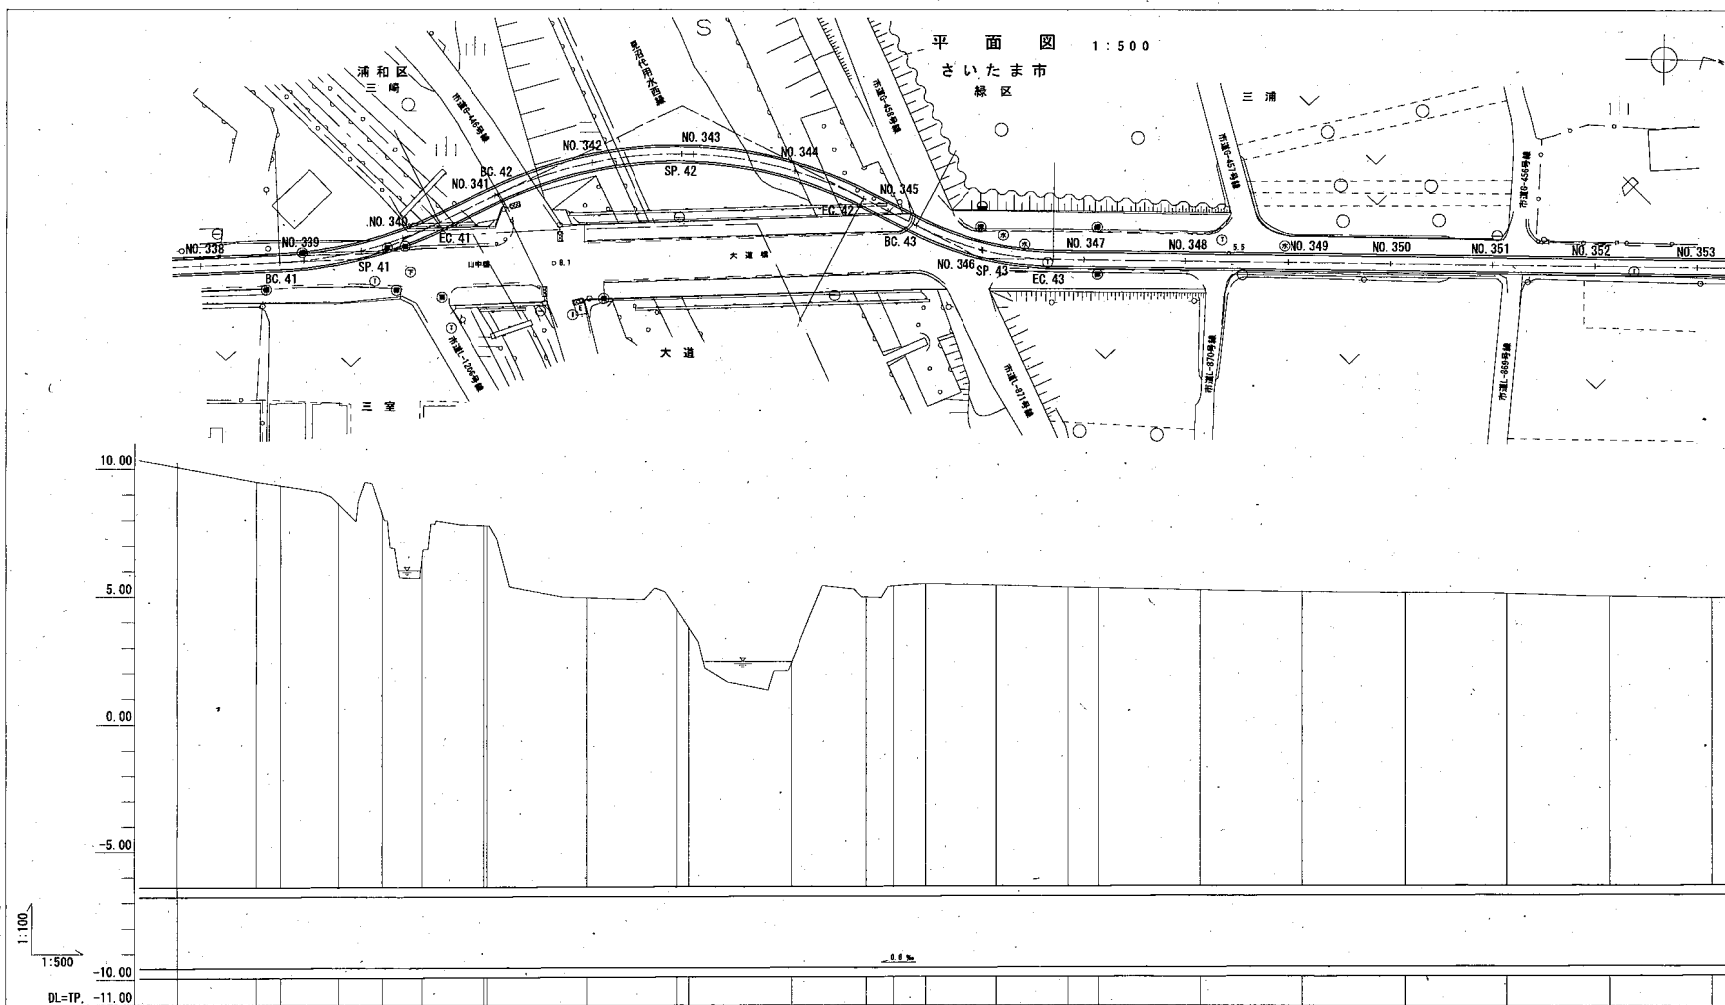





埼玉県

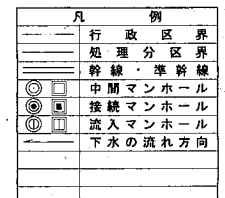

図面番号 6024 (芝川幹線)

6023	6024	6025
------	------	------

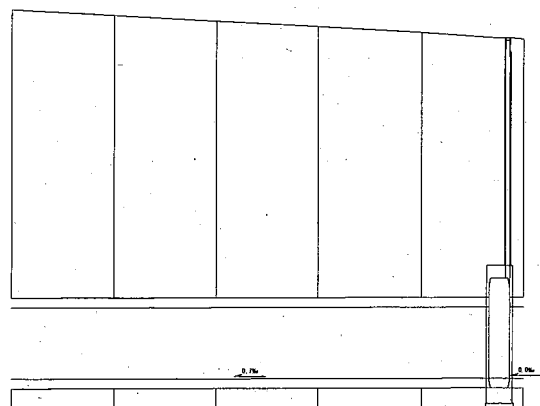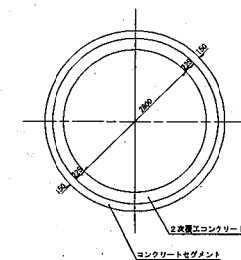 


S-9~S-10 芝川幹線 2 工区 5 号
(水準点)
地玉層基準番号 11.071 TP=12.983m (令和元年度)

凡 例	
——	行政区界
——	処理分区界
——	幹線・準幹線
○	中間マンホール
⊙	接続マンホール
①	流入マンホール
→	下水の流れ方向


南部流域下水道台帳図
図面番号6023 (芝川幹線)

埼玉県

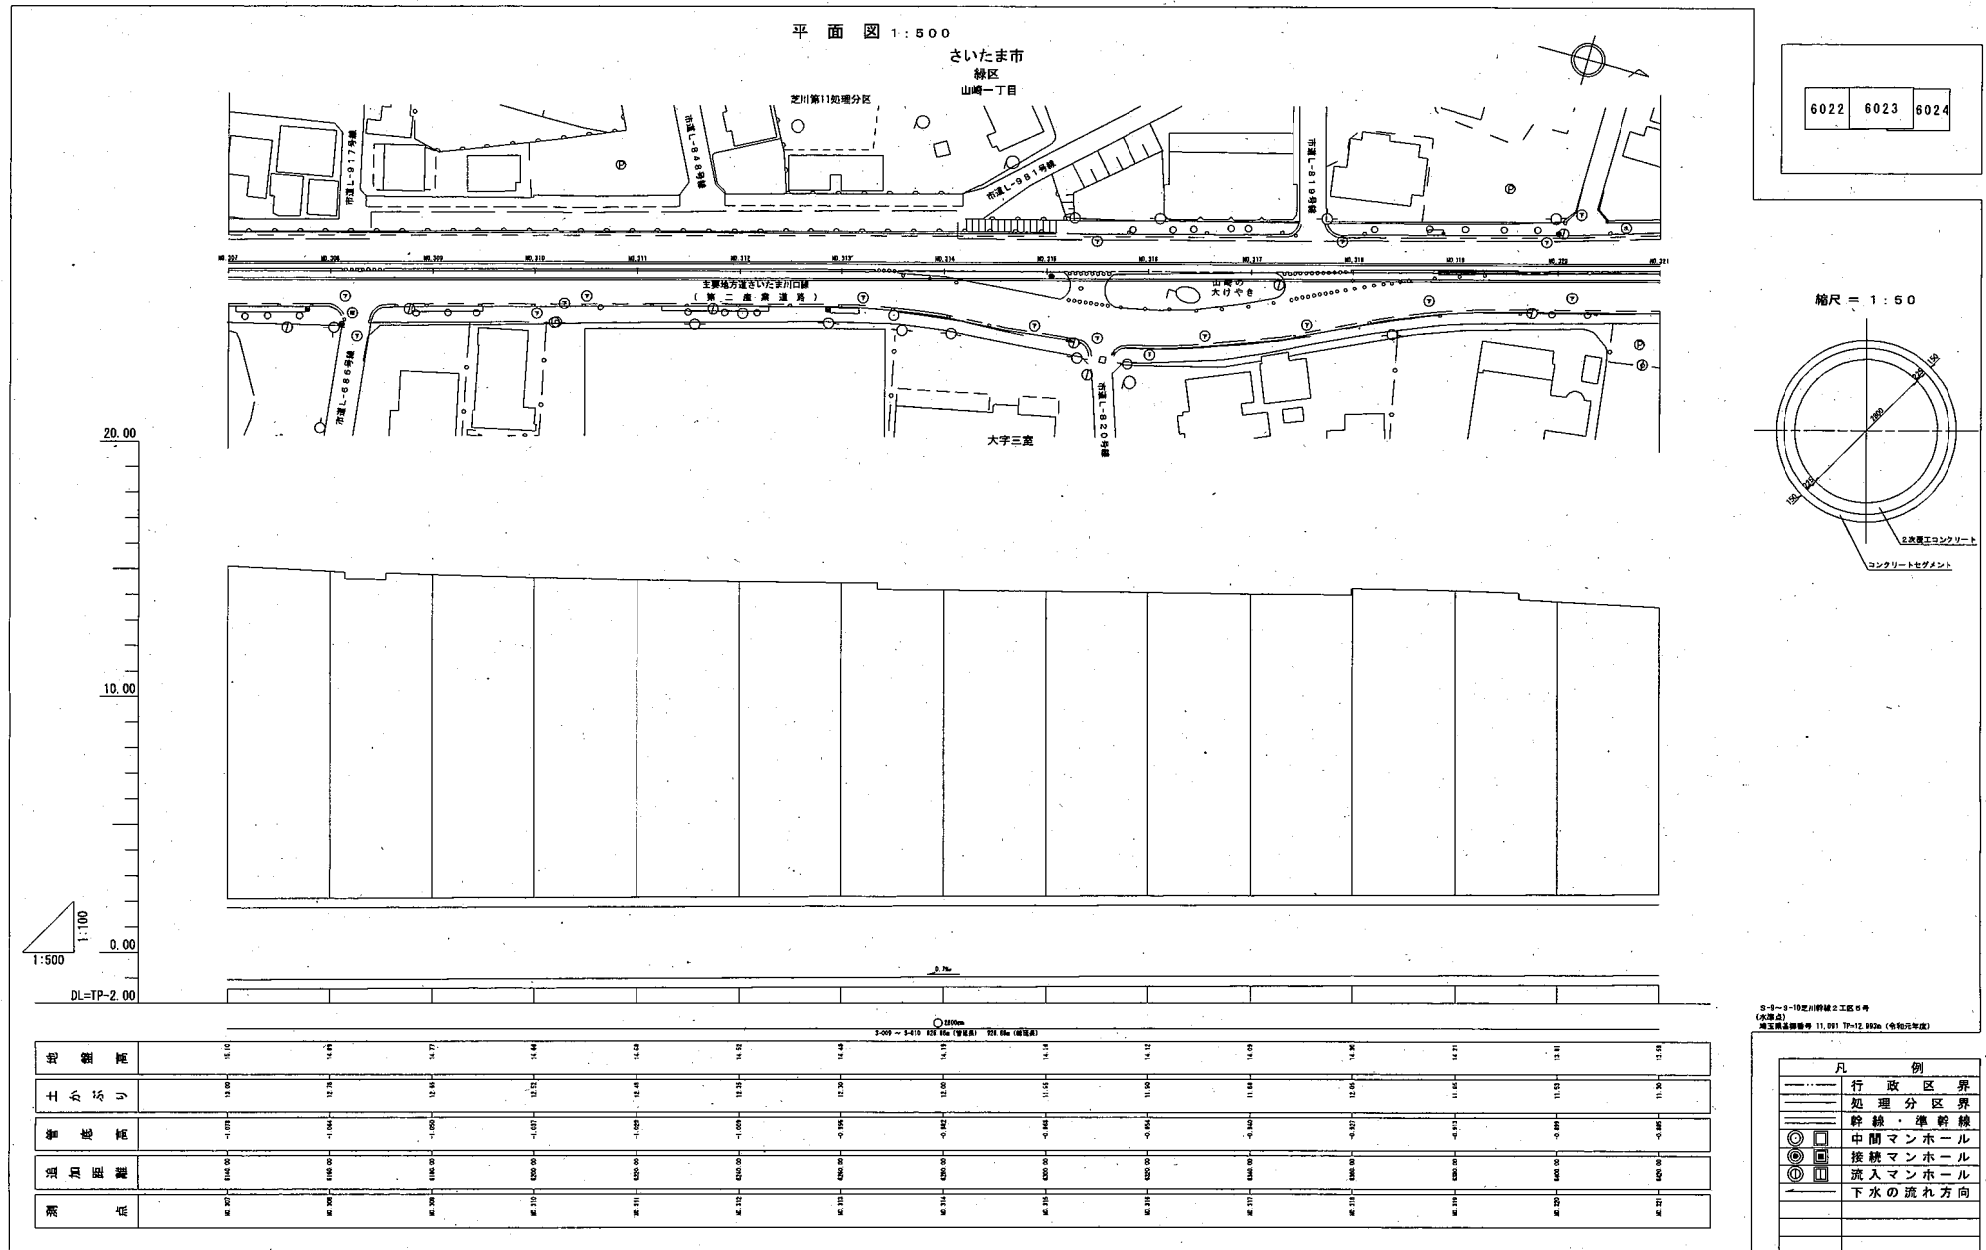

図面番号6022 (芝川幹線)




埼玉県

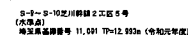

凡 例	
—	行政区界
—	処理分区界
—	幹線・準幹線
	中間マンホール
	接続マンホール
	流入マンホール
—	下水の流れ方向

南部流域下水道台帳図 図面番号6021 (芝川幹線)

埼玉県

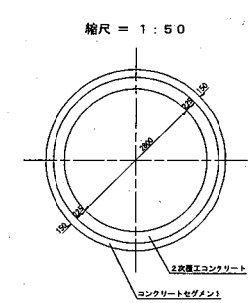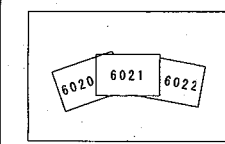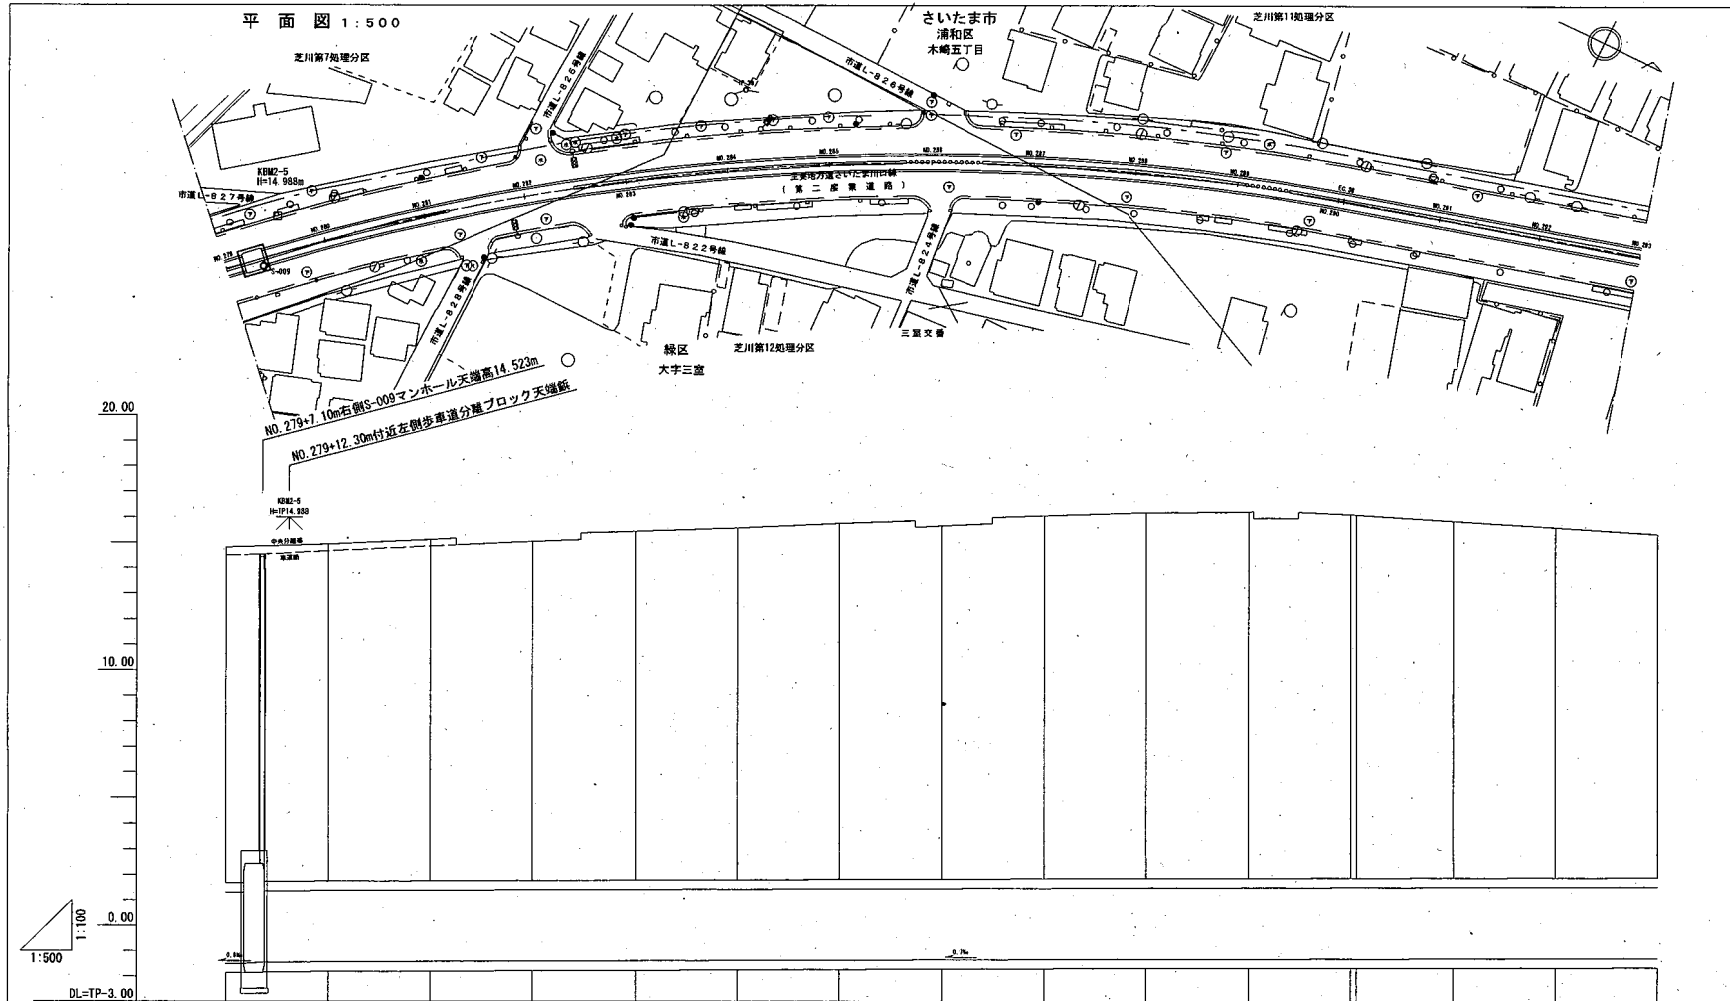




埼玉県



図面番号 6019 (芝川幹線)

埼玉県

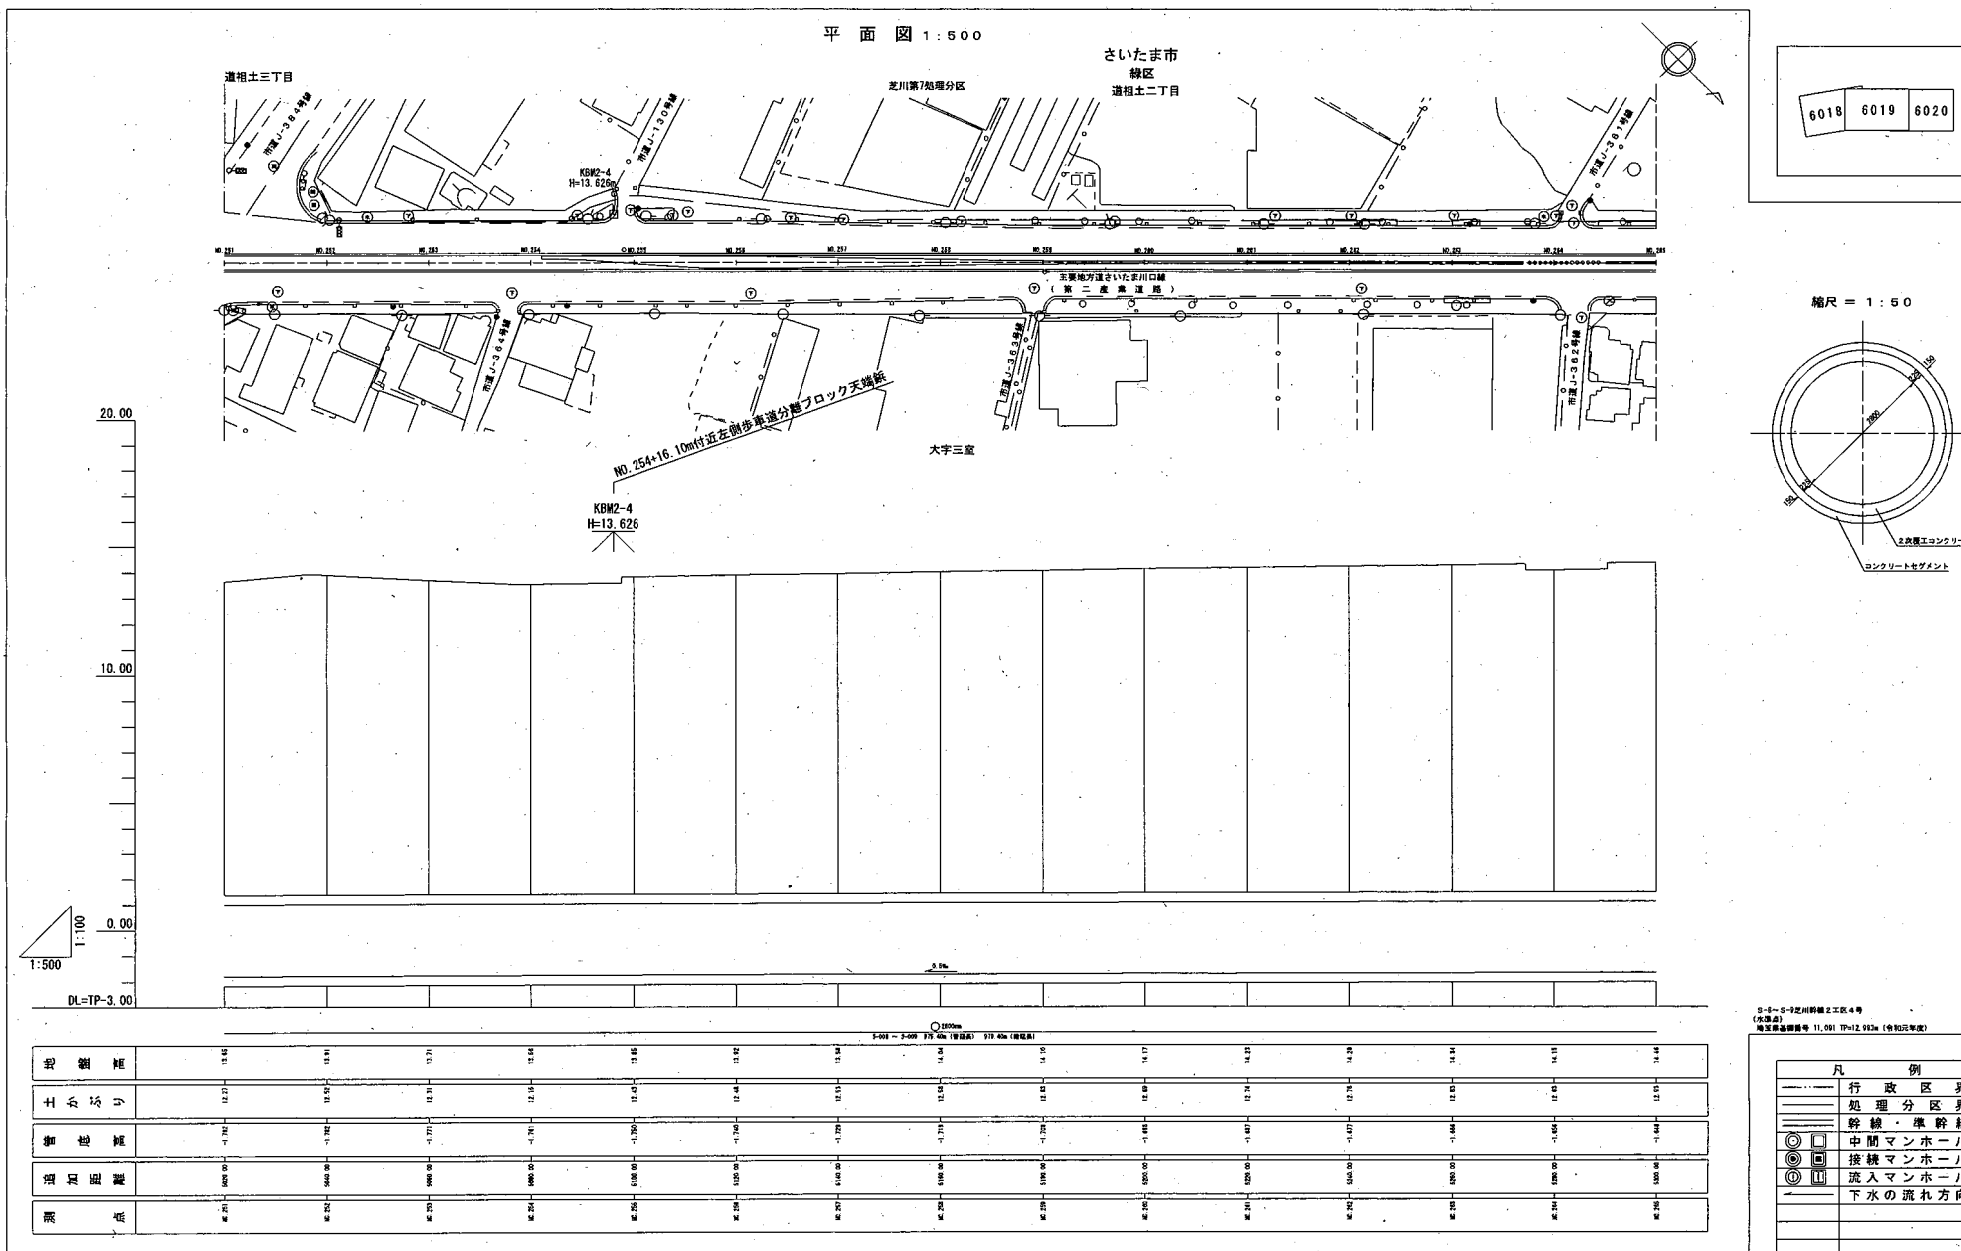


令和三年三月調整

図面名 調査対象台帳図 図番 12

埼玉県




図面番号 6017 (芝川幹線)

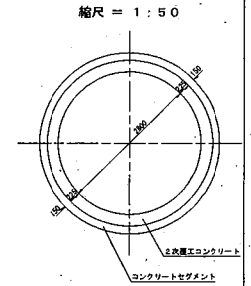

9-7~9-8芝川群2工区3号
9-8~9-9芝川群2工区4号
(水准点)
地五果基面高程 11.071 TP=12.993m (令和元年度)

凡 例	
———	行 政 区 界
=====	処 理 分 区 界
=====	幹 線 ・ 準 幹 線
	中 間 マ ン ホ ー ル
	接 続 マ ン ホ ー ル
	流 入 マ ン ホ ー ル
	下 水 の 流 れ 方 向


埼玉県

 


図面名 調査対象台帳図 図番 15

南部流域下水道台帳図
図面番号6015 (芝川幹線)

埼玉県

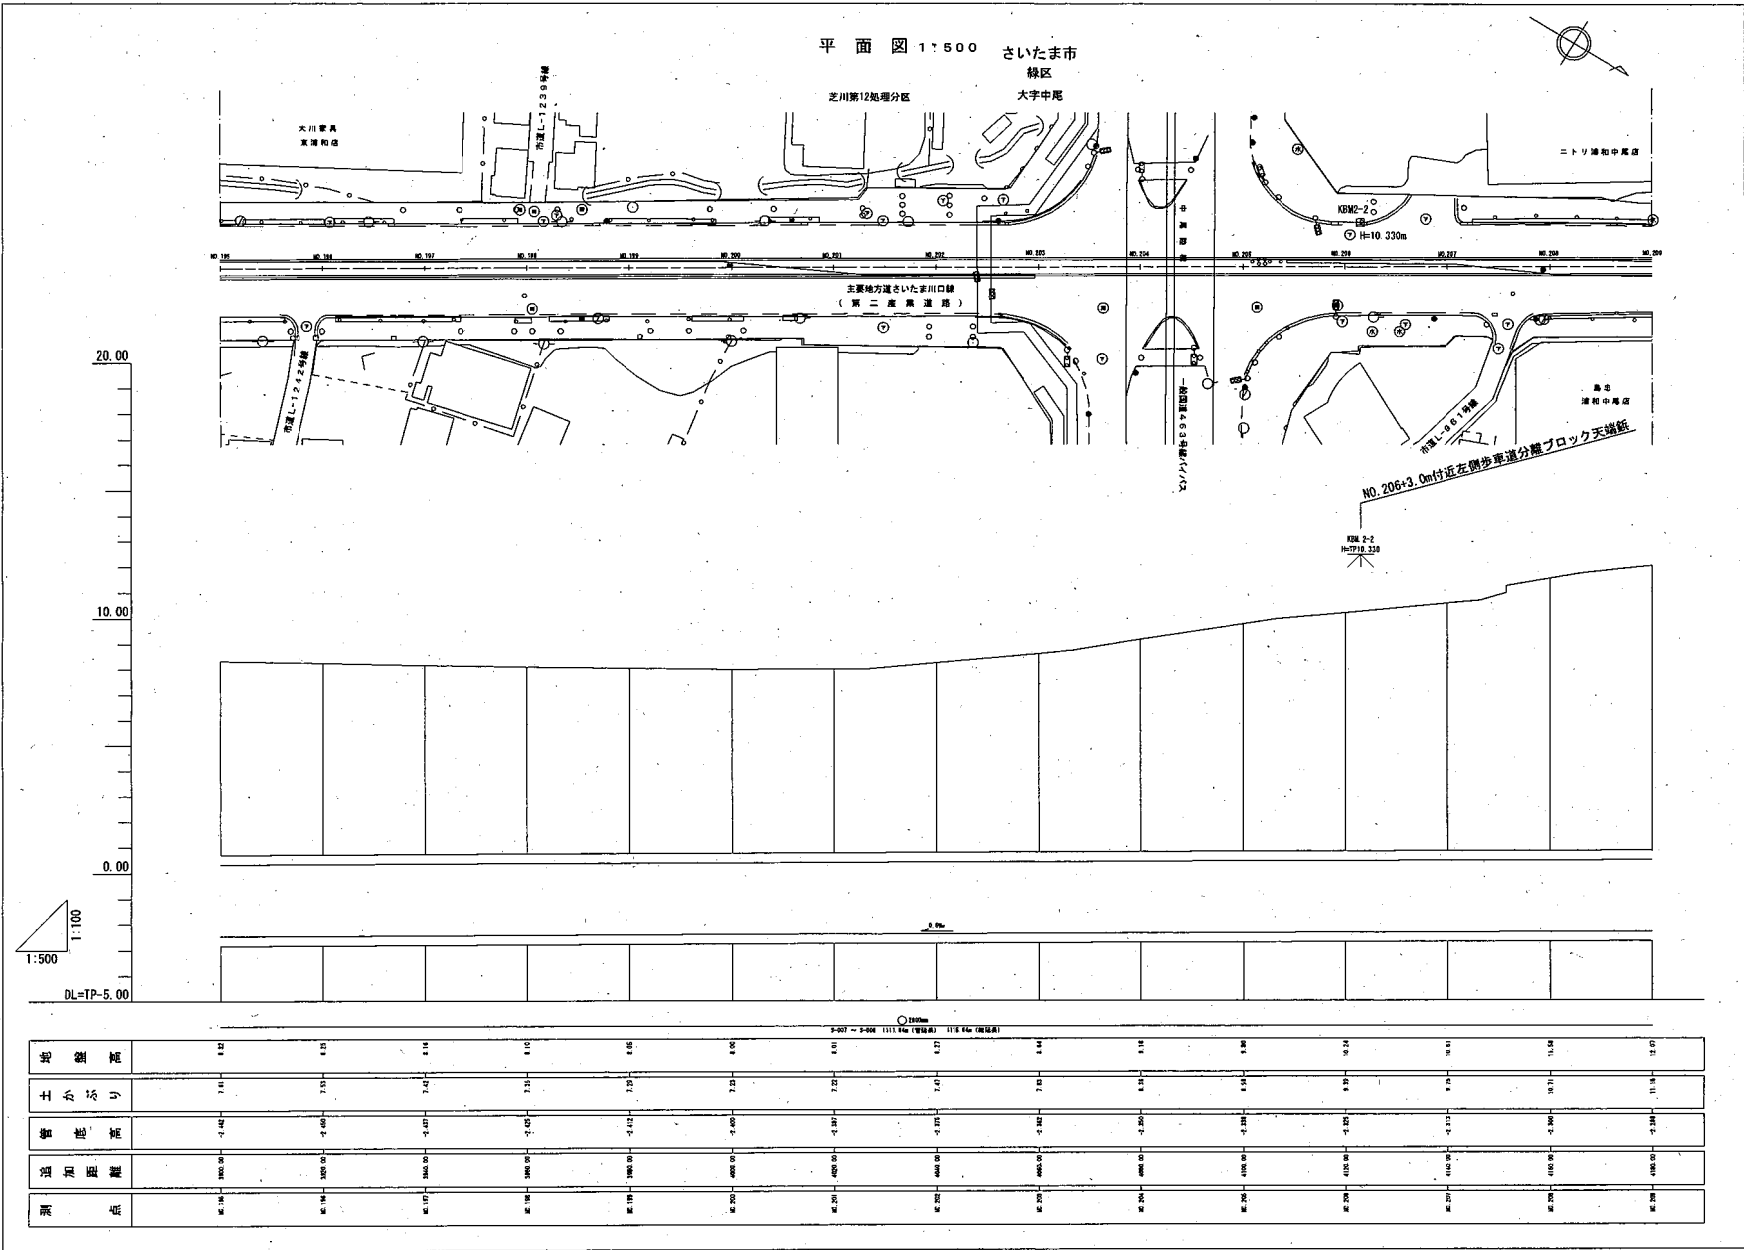

6014 6015 6016

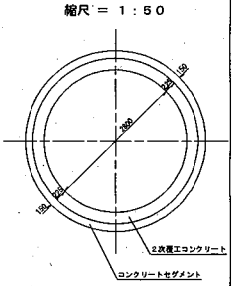


8-7-5-8芝川幹線2工区3号
(分岐点)

凡 例	
----	行政 区 界
----	処 理 分 区 界
----	幹 線 ・ 準 幹 線
○	中間マンホール
□	接続マンホール
△	流入マンホール
→	下水の流れ方向

図面名 調査対象台帳図 図番 16


図面番号 6014 (芝川幹線)

6013	6014	6015
------	------	------

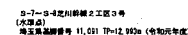

凡 例	
—	行政区界
—	処理分区界
—	幹線・準幹線
	中間マンホール
	接続マンホール
	流入マンホール
	下水の流れ方向

埼玉県

 

図面名 調査対象台帳図 図番 18

南部流域下水道台帳図 (芝川幹線)


埼玉県

平面図 1:500


さいたま市

緑区

芝川第13処理分区
大字中尾

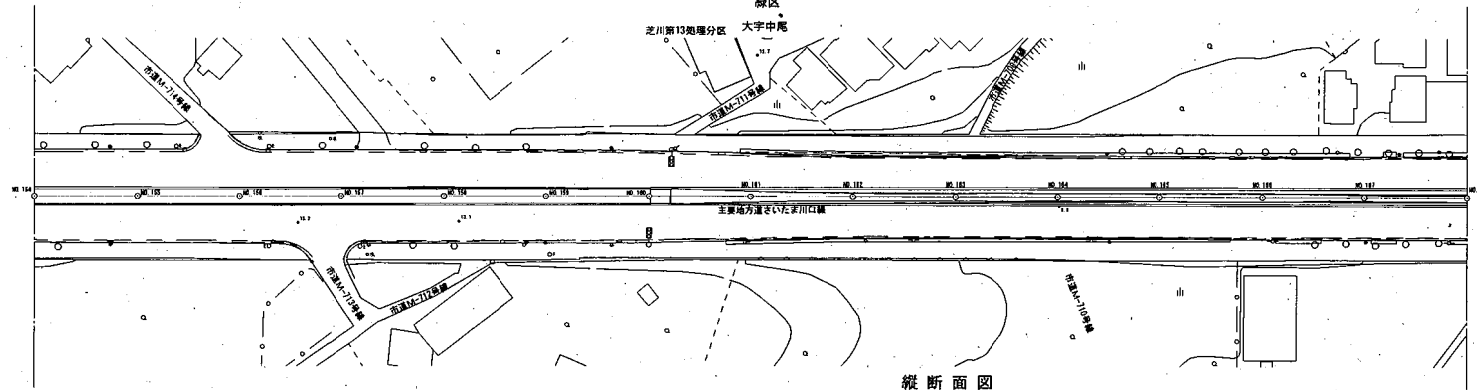


縦断面図

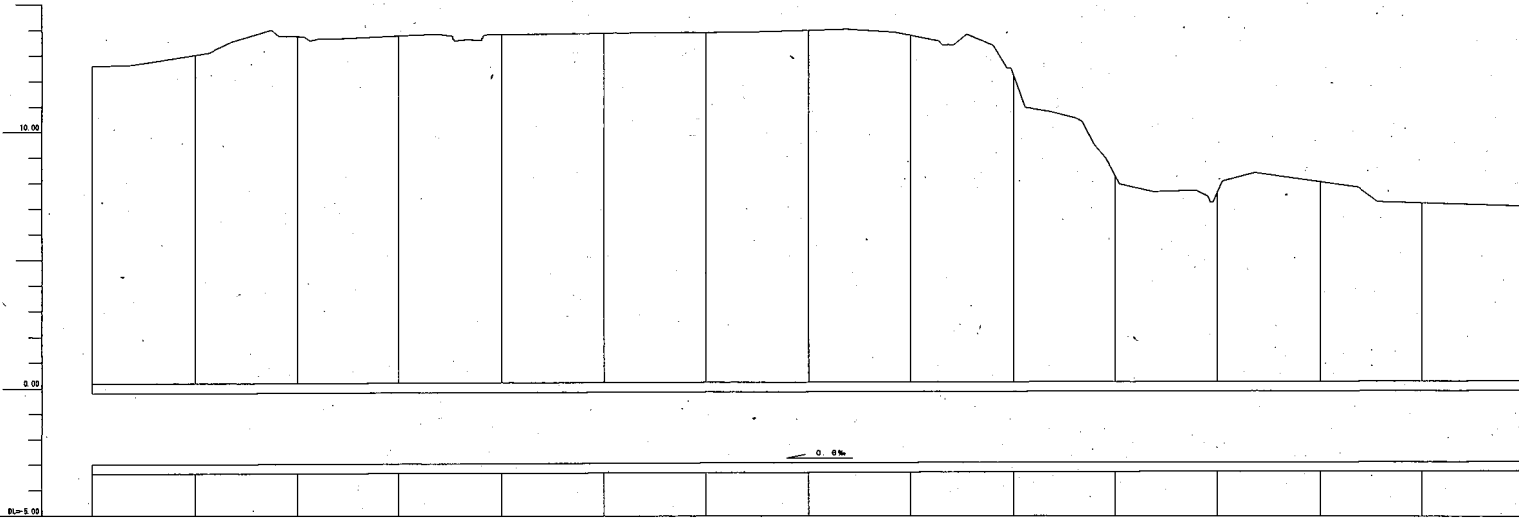

管渠断面図

縮尺=1:50


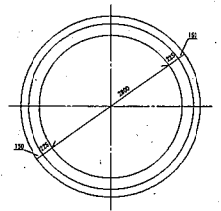


S6~S7 芝川幹線2工区2号
(水準点)
埼玉県基準標高 11091 TP=13.114 (S61.1.1)

凡 例	
—	行政区界
—	処理分区界
—	幹線・準幹線
○	中間マンホール
□	接続マンホール
⊙	流入マンホール
→	下水の流れる方向

図面名 調査対象台帳図 図番 19

図面番号 6011 (芝川幹線)

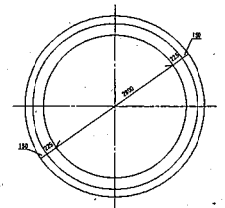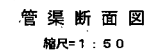

S6~S7 芝川幹線2工区2号
(水準点)
埼玉県標準番号 11091 TP=13.114 (S61.1.1)

凡 例	
	行政区界
	処理分区界
	幹線・準幹線
 	中間マンホール
 	接続マンホール
 	流入マンホール
	下水の流れる方向

調製

図面番号6010 (芝川幹線)

A diagram showing a three-panel display. The panels are labeled 6009, 6010, and 6011 from left to right. The panels are connected by hinges, and the entire display is shown in a slightly curved perspective.



平面图 1:500

さいたま市
南区

南区

大字大谷口


KBM1-5
H=6.919m

大字大谷口

大字中尾
緑区


大字中尾
緑区

縱断面図

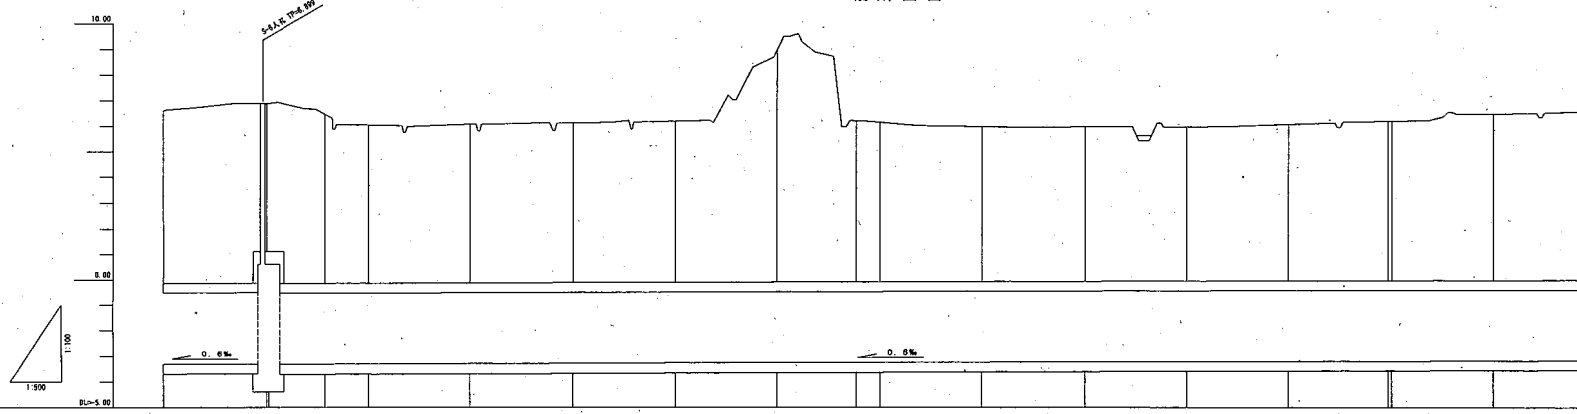

管渠断面图

縮尺=1 : 50

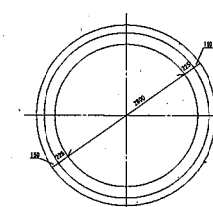

S 6~S 7 芝川幹線2工区2号
(水準点)
地三番基標番号 42-04 TP=3.352 (\$61.1.1)






凡 例	
———	行政区界
-----	処理分区界
=====	幹線・準幹線
○ □	中間マンホール
⊙ ⊠	接続マンホール
① ②	流入マンホール
——→	下水の流れる方向

令和三年三月調整

芝測量建築設計株式会社 調製

図面名 調査対象台帳図 図番 2 1

埼玉県

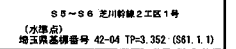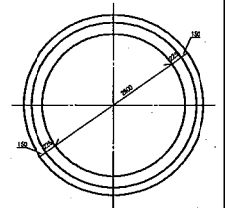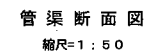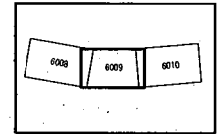


凡	例
——	行政区界
——	処理分区界
=====	幹線・準幹線
○ □	中間マンホール
⊙ ⊠	接続マンホール
① ②	流入マンホール
——	下水の流れる方向

南部流域下水道台帳図


図面番号6008 (芝川幹線)

埼玉県

平面図 1:500

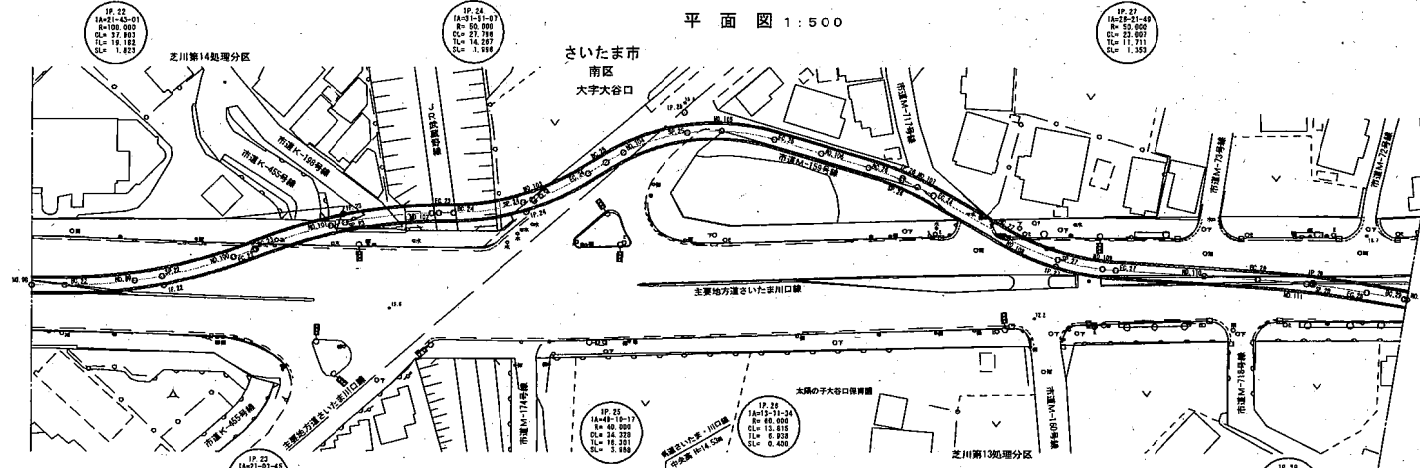


縦断面図

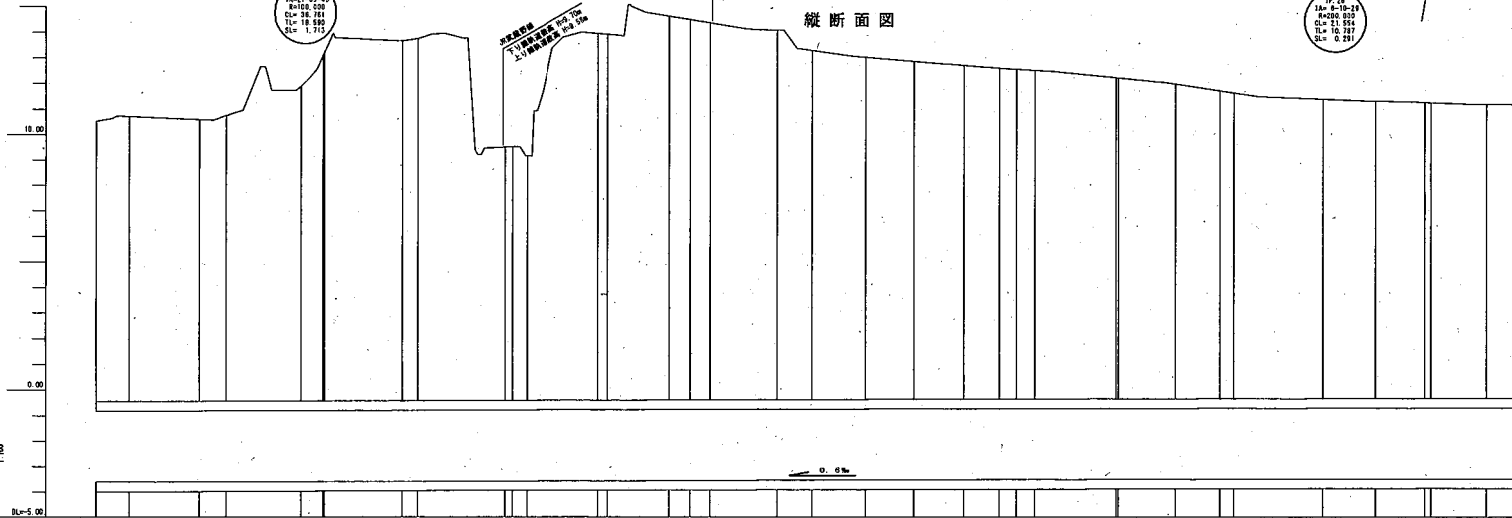

管渠断面図

縮尺=1:50

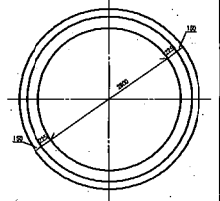

S5-S8 芝川幹線2工区1号
(水車点)
埼玉県巻巻番号 42-04 TP-3.352 (S81.1.1)

凡 例	
—	行政境界
—	処理分区界
—	幹線・準幹線
○	中間マンホール
□	接続マンホール
●	流入マンホール
→	下水の流れ方向

図面名 調査対象台帳図 図番 23



南部流域下水道台帳図

図面番号 6007 (芝川幹線)


埼玉県

平面図 1:500

さいたま市
南区
大字大谷口

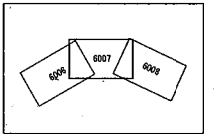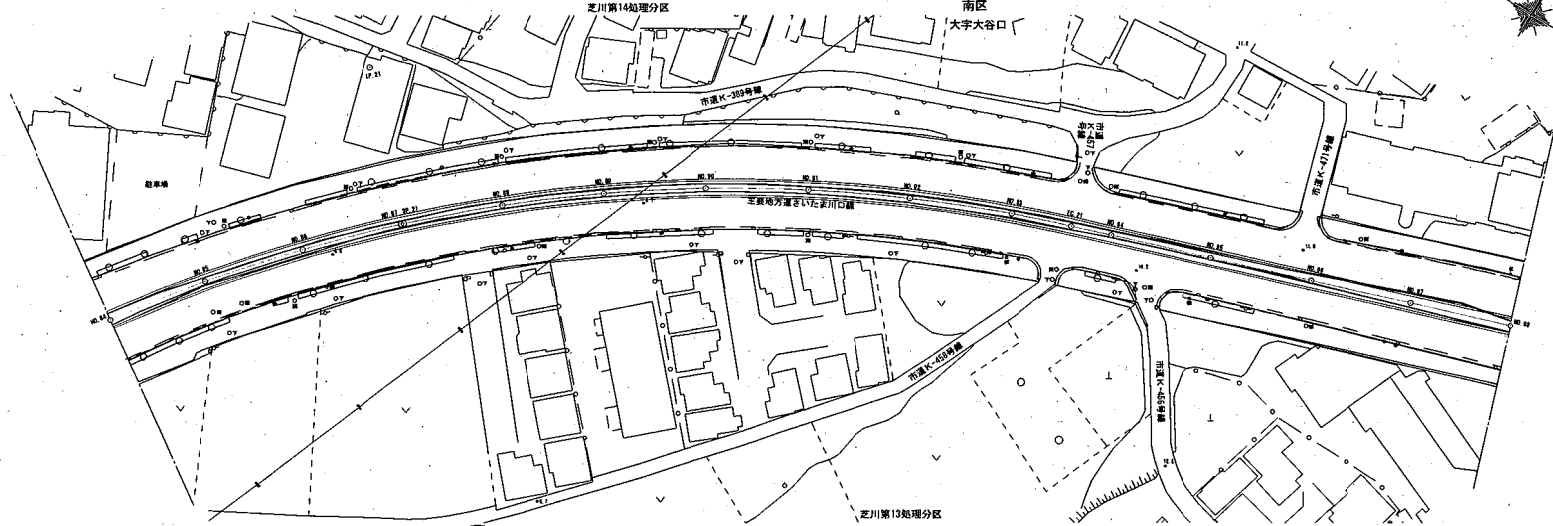


縦断面図

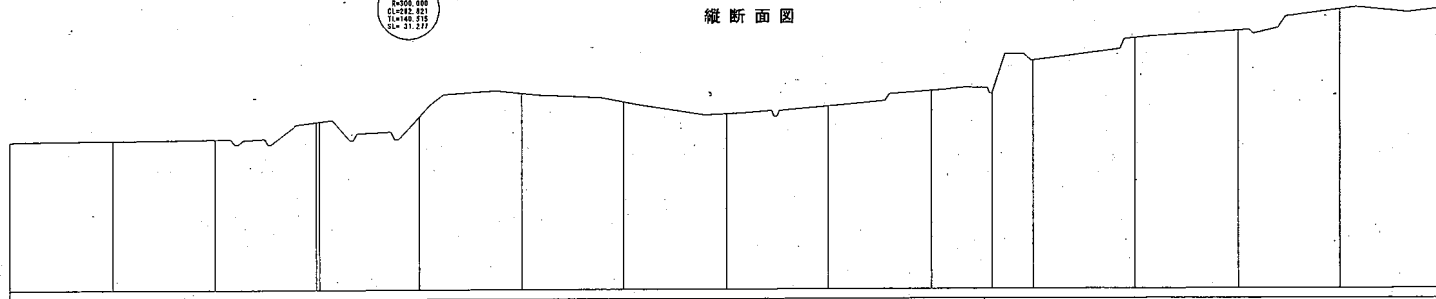

管渠断面図

縮尺=1:50

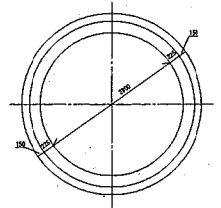

S5~S6 芝川幹線2工区1号
(水準点)
埼玉県基幹番号 42-04 TP=3.352 (S61.1.1)


測 点	第 4	第 5	第 6	第 12
-----	-----	-----	-----	-----	-----	-----	------	------	-------	-------	--------	--------	------

南部流域下水道台帳図



図面番号6006 (芝川幹線)

埼玉県

平面図 1:500



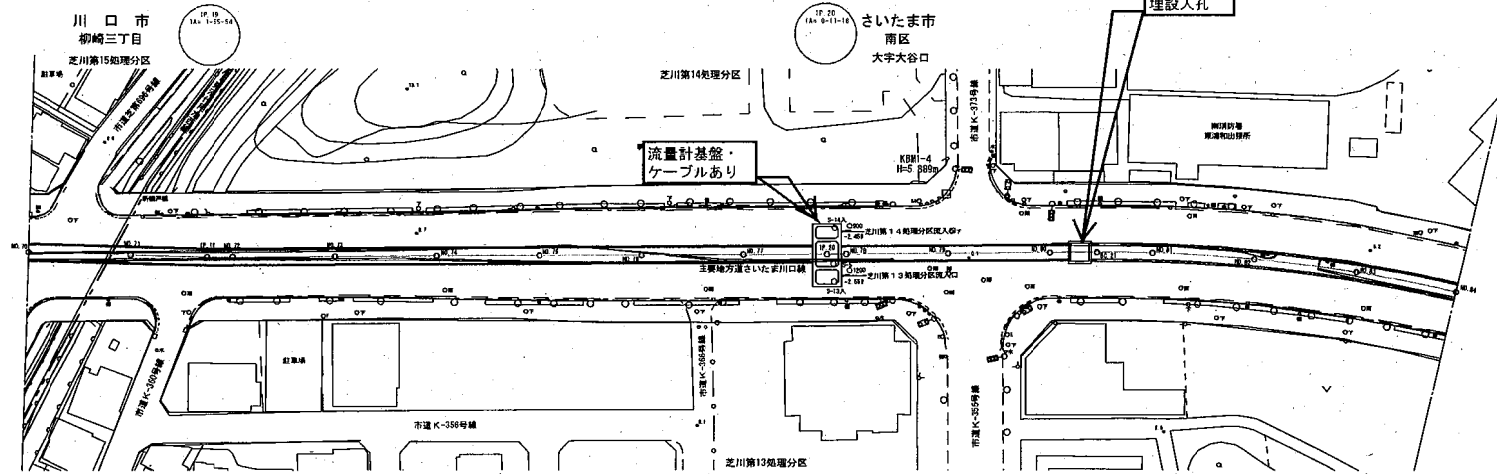


縦断面図

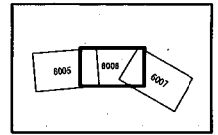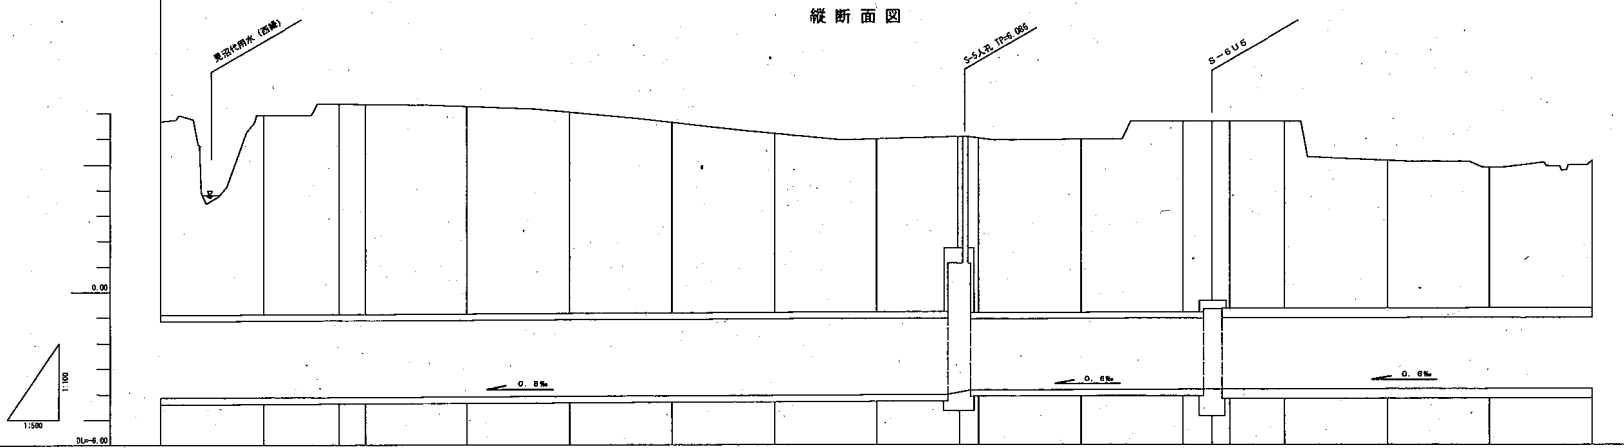

管渠断面図

縮尺=1:50

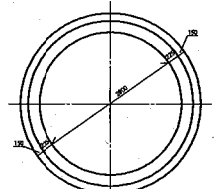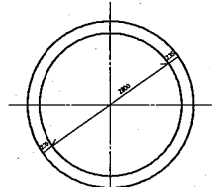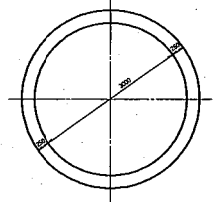

S4-S5 芝川幹線1工区3号
S5-S6 芝川幹線2工区1号
(水準点)
埼玉県建設番号 42-04 TP=3.352 (S61.1.1)

凡	例
—	行政区界
—	処理分区界
—	幹線・準幹線
○	中間マンホール
□	接続マンホール
①	流入マンホール
→	下水の流れる方向

図面名 調査対象台帳図 図番 25